


Limite de commune

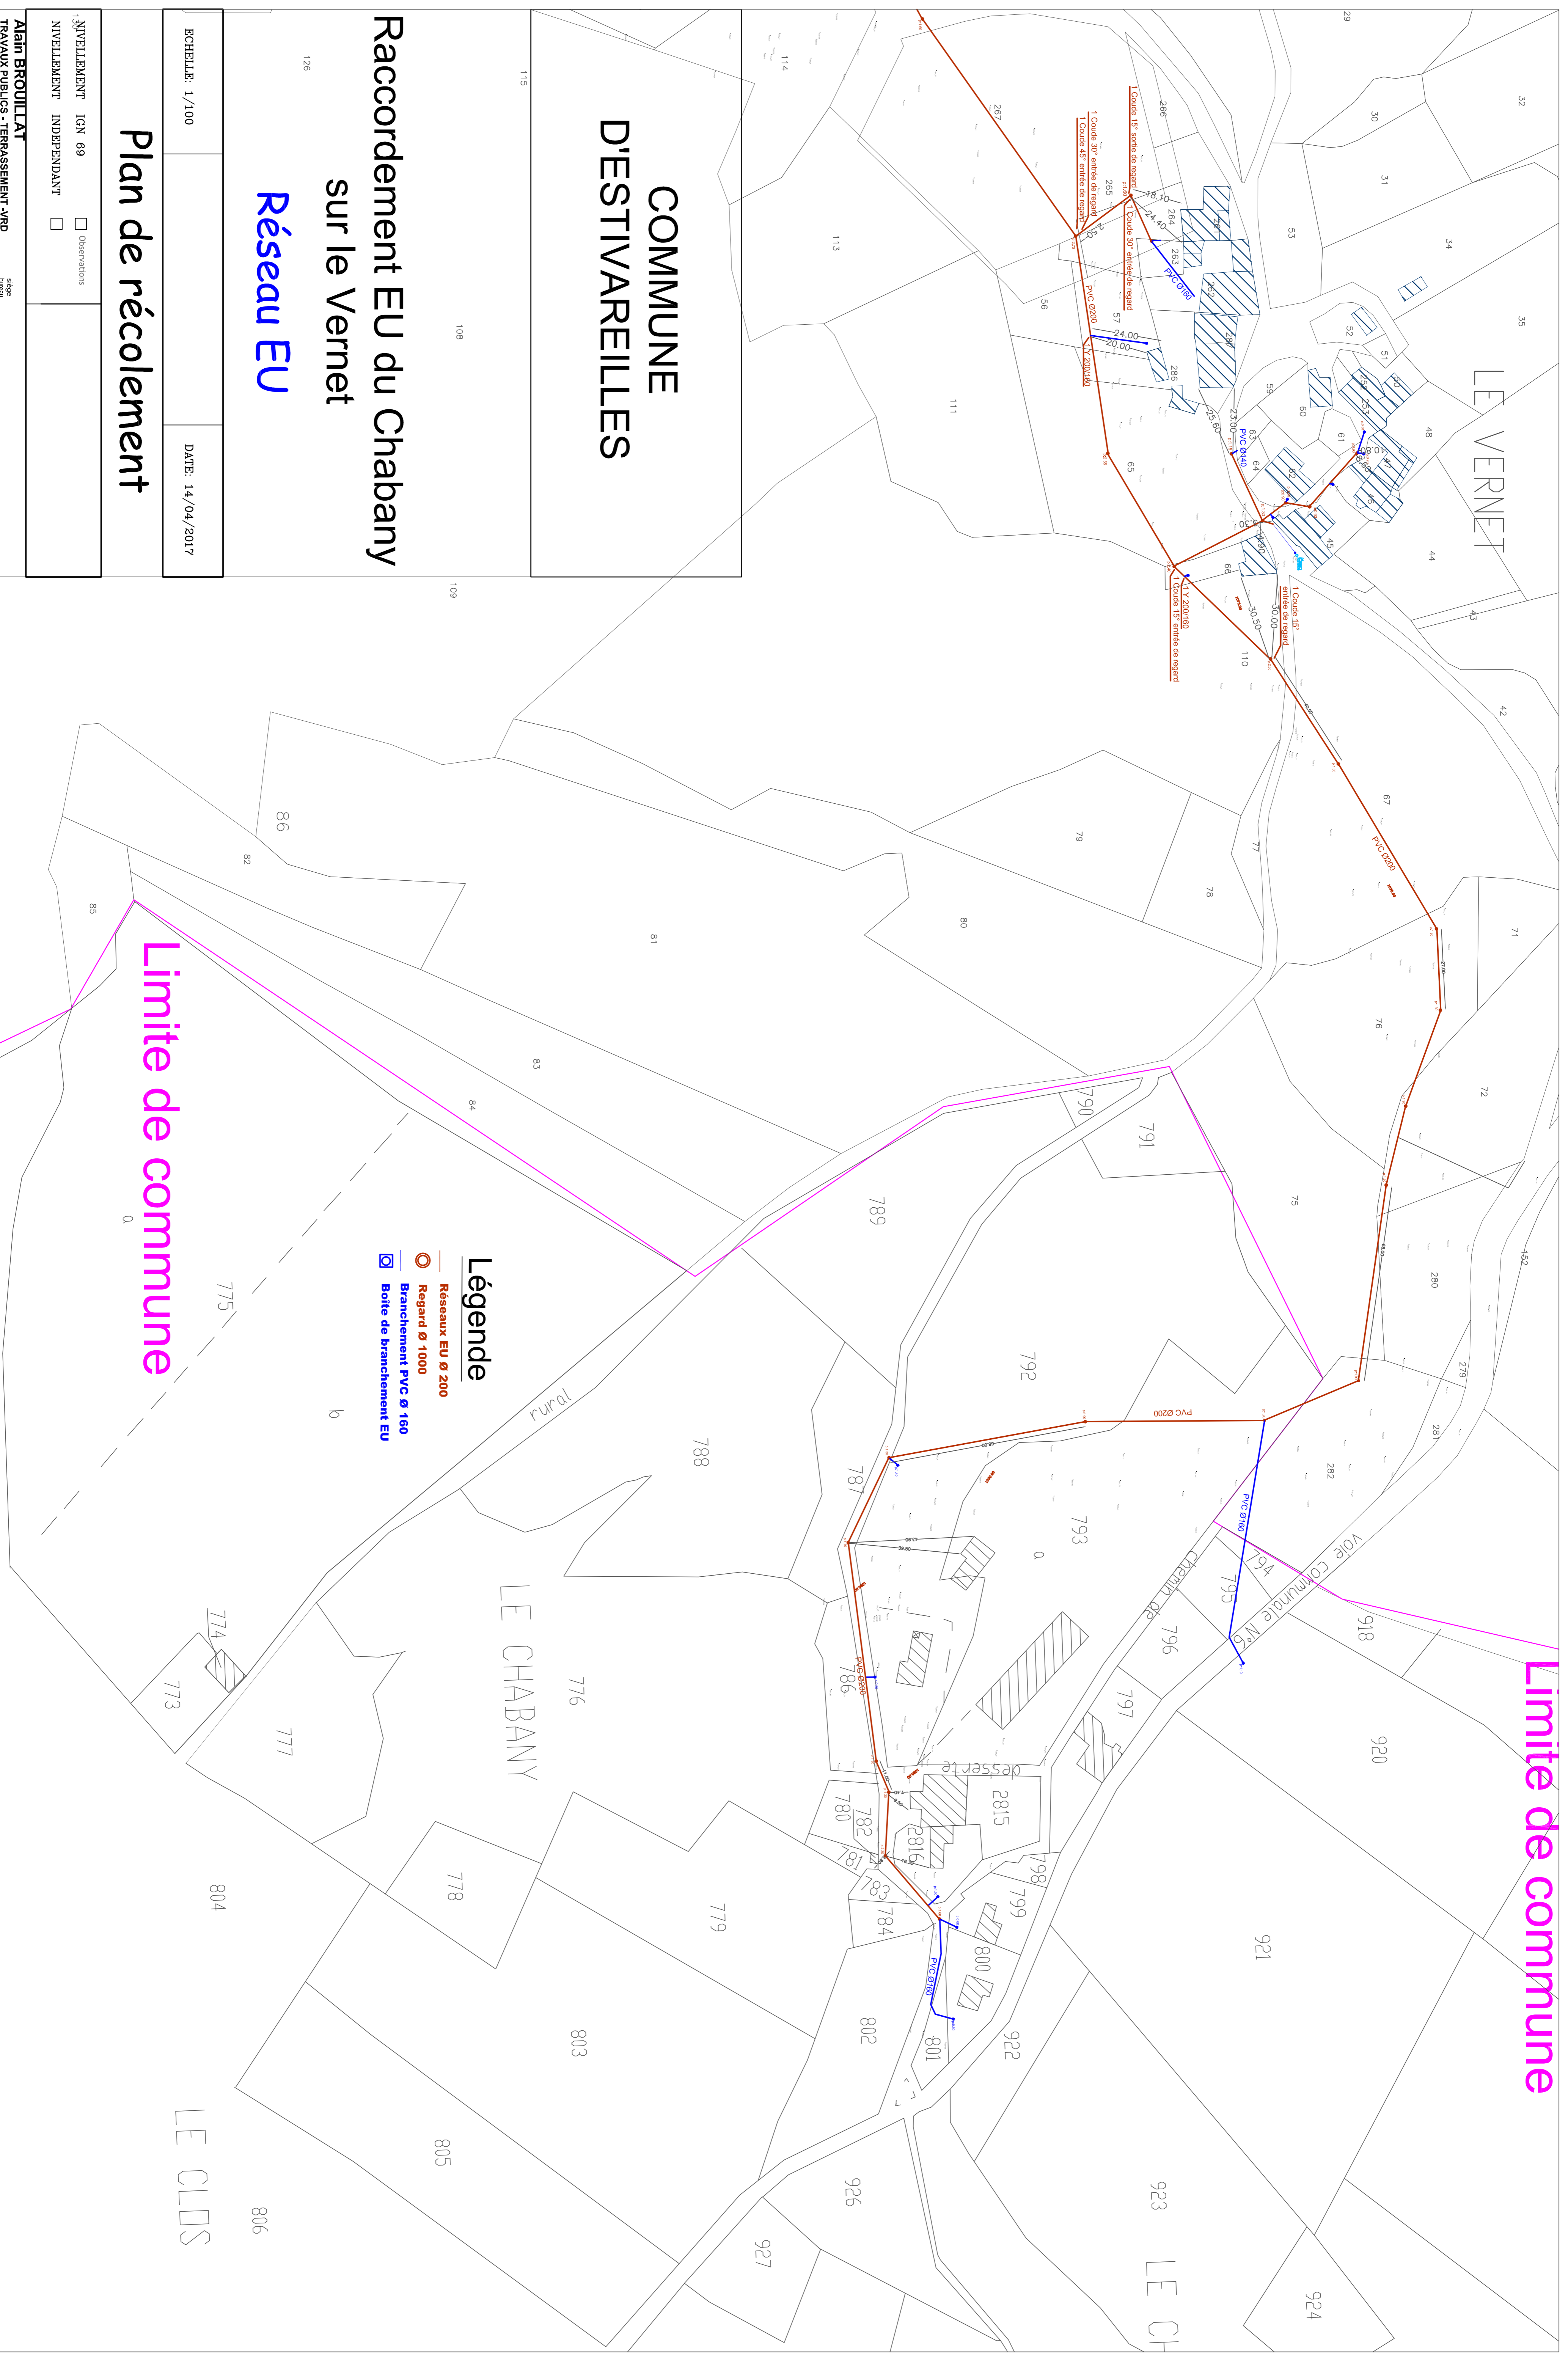

COMMUNE D'ESTIVAREILLES

Raccordement EU du Chabany sur le Vernet

Réseau EU

Plan de récolement

Echelle: 1/100 Date: 14/04/2017


AIN BROLLAT
TRAVAUX PUBLICS - TERRASSEMENT - VRD
Z.I. Le MAS - B.P. 41
42380 LA TOURETTE
Tel: 04 77 50 11 44
Fax: 04 77 50 71 07
N° Siret: 319 253 882 000 44 - APE 4312A